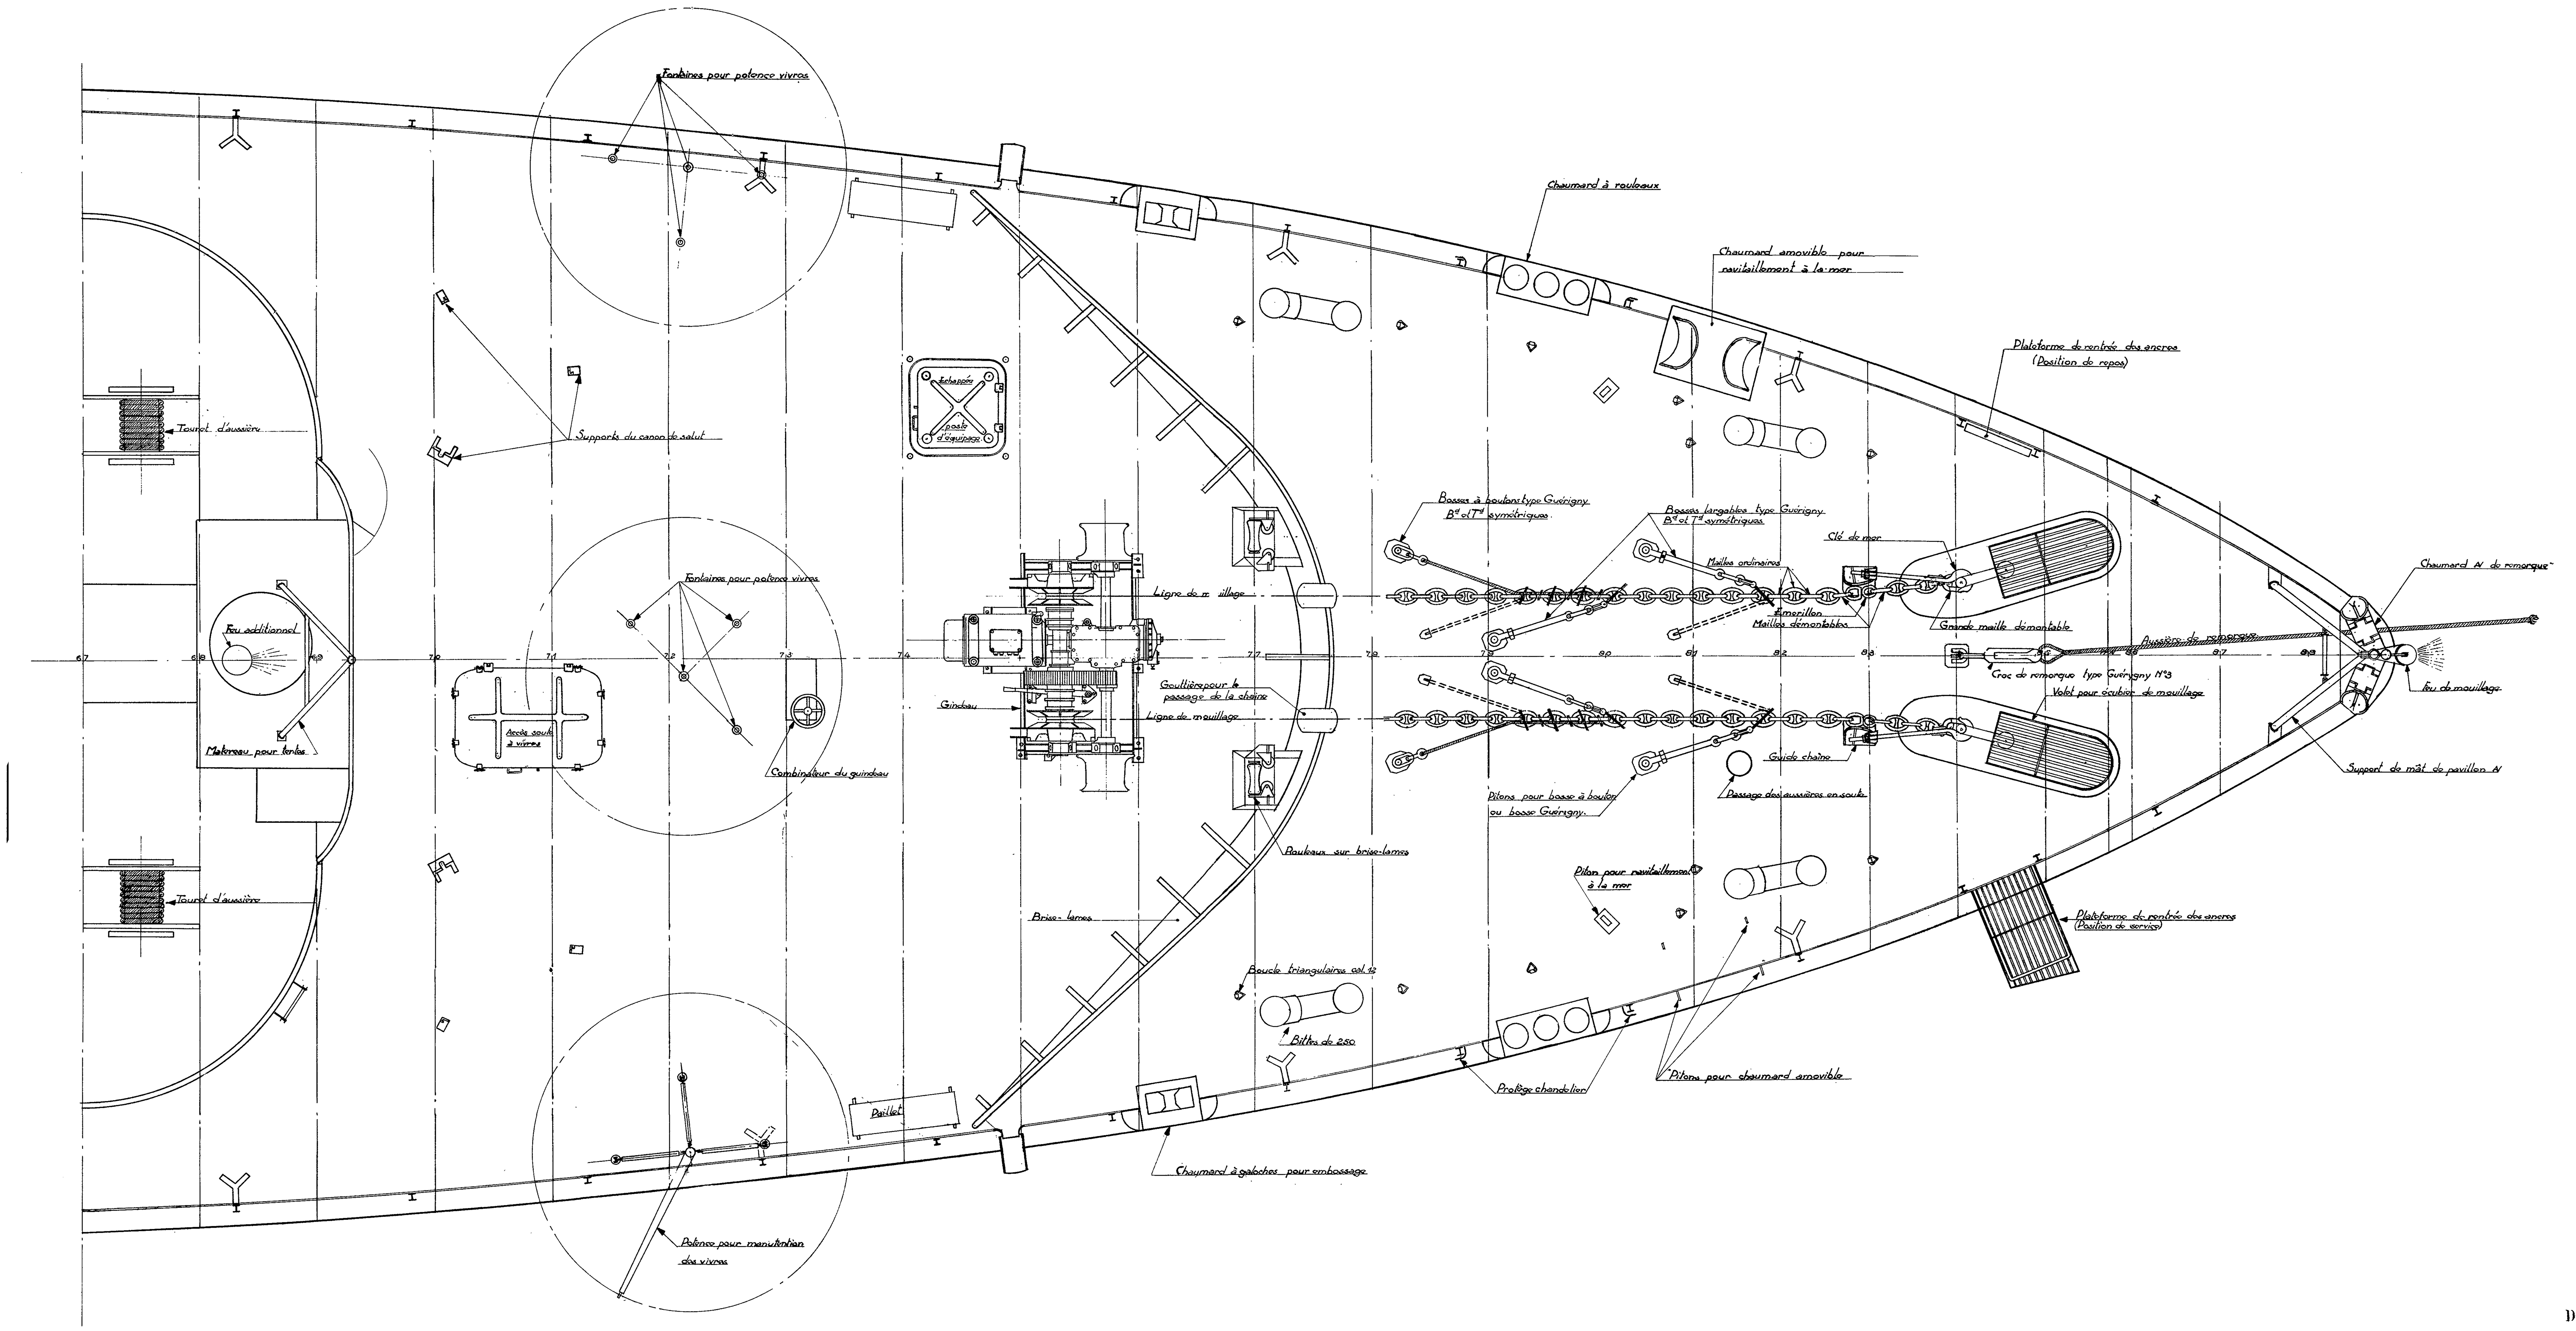

Escorteurs rapides

L'ALSACIEN
LE PROVENCAL
LE VENDEEN

Construits sur les plans du Service Technique des Constructions et Armes Navales

---

AMÉNAGEMENT DE LA PLAGE AV

Conforme à l'exécution

Echelle : 1/20

Lorient le 24 Juillet 1961

L'Ingénieur en Chef
du Génie Maritime PASCAL

L'Ingénieur en Chef
du Génie Maritime PICARD
Chef de la Section des Constrns Neuves

L'Ingénieur Général
du Génie Maritime CASTELLAN
Directeur des Constructions et Armes Navales